

Załącznik nr 3 do
Zarządzenia Nr 661 / VIII / 2016
Burmistrza Gołdapi
z dnia 25 sierpnia 2016.

MAPA DO CELÓW PROJEKTOWYCH

SKALA 1:1000 dz. nr 89, 93/2, 111 ark. mapy zasadniczej 7.219.31.20.23

Obiekt: Kozaki
Jednostka ewidencyjna: 281803_5 Gołdap
Obręb ewidencyjny: 0017 Kozaki
Wykonana dnia 10.03.2016 r. przez geodetę Andrzeja Olszewskiego.
Kierownik roboty geodeta uprawniony Wanda Kuklewicz nr upr. zaw. 14574
Mapa w układzie "2000/21", układ wysokości Kronsztadt '86
Nr ks. zam. 14574-26/2016, Nr Rejestru Zgłoszeń GN.6640.2.106.2016

Nie wyklucza się istnienia w terenie innych nie wskazanych na niniejszej mapie urządzeń podziemnych, które nie były zgłoszone do inwentaryzacji powykonawczej zgodnie z art. 27 ustawy z dnia 17 maja 1989 r. - Prawo geodezyjne i kartograficzne (jedn. tekst Dz.U. z 2010r. Nr 193 poz. 1287)
Obowiązkiem inwestora (wykonawcy) jest zgłoszenie przed zasypaniem wszelkich urządzeń podziemnych celem inwentaryzacji powykonawczej.
Wykonanie niniejszej mapy nie było poprzedzone ustaleniami dot. ewentualnych służebności gruntowych obciążających grunty położone w granicach projektowanej inwestycji budowlanej.
Użytki gruntowe wykazane na niniejszej mapie przedstawiają sposób użytkowania zgodny z ewidencją gruntów na dzień sporządzenia mapy.
Mapę sporządzono na podstawie materiałów archiwalnych ODGIK w Gołdapi i pomiaru aktualizacyjnego z 2016 r.

SZKIC ORIENTACYJNY
SKALA 1:25000

GEODETA
inż. Andrzej Olszewski

GEODETA UPRAWNIONY
nr upr. zaw. 14574
Wanda Kuklewicz
19-500 Gołdap, ul. Reymonta 15
tel. 87 615 08 80

Usługi Geodezyjno-Kartograficzne
KLASYFIKACJA GRUNTÓW
19-500 Gołdap ul. Reymonta 15
PRACOWNIA: Pl. Zwycięstwa 14
tel. pracza: 815-30-54; 808264504
EGON 790015047; NIP 847-108-87-7


Organ prowadzący państwową służbę geodezyjną i kartograficzną	STAR. STA. GOŁDAPSKI
Identyfikator ewidencyjny materiału archiwalnego, sposobu technicznego	P. 2818.2016.98
Data wpisania operata technicznego do ewidencji materiałów tuszki	18.03.2016
Imię, nazwisko i podpis osoby reprezentującej organ	PODINSPIKTOR

Stanisław Dobrowski
Z up. Burmistrza
Plon

W zgodzie z interesem publicznym
Z up. BURMISTRZA
inż. Wiesław Swiatek

	FIRMA PROJEKTOWA: ElektroLina PTO - Politechnika Białostocka, ul. Fabryczna 18/38, 15-483 Białystok, e-mail: elektroLina.pto@gmail.com		
	OBIEKT PRZYŁĄCZANY: Budynek mieszkalny, dz. nr 89		
ADRES INWESTYCJI: Kozaki, gm. Gołdap, dz. nr 111, 93/2, 89			
INWESTOR: PGE Dystrybucja S.A. z siedzibą w Lublinie, ul. Garbarska 21A, 20-340 Lublin	NAZWA RYSUNKU: Budowa energetycznego przyłącza kablowego nN 0,4kV wraz ze złączem kablowo-pomiarowym ZK+TL - PLAN SYTUACYJNY	WARUNKI PRZYŁĄCZENIA: RE4-4/37/2016 z dn. 20.01.2016	
SKALA 1:500	DATA OPRACOWANIA: KWIECIEŃ 2016r.		
PROJEKTOWAŁ: inż. Dymitr Naliwajko BI/226/89 Nr ew.PDL/IE/097/1/01	Podpis:		
ASYSTENT PROJEKTANTA: inż. Jarosław Wysocki	Podpis:	Branża: E	Nr rys. 2

Przyłącze kablowe nN na dz. 111
Długość: 65m
Powierzchnia: 65m x 1m = 65m²

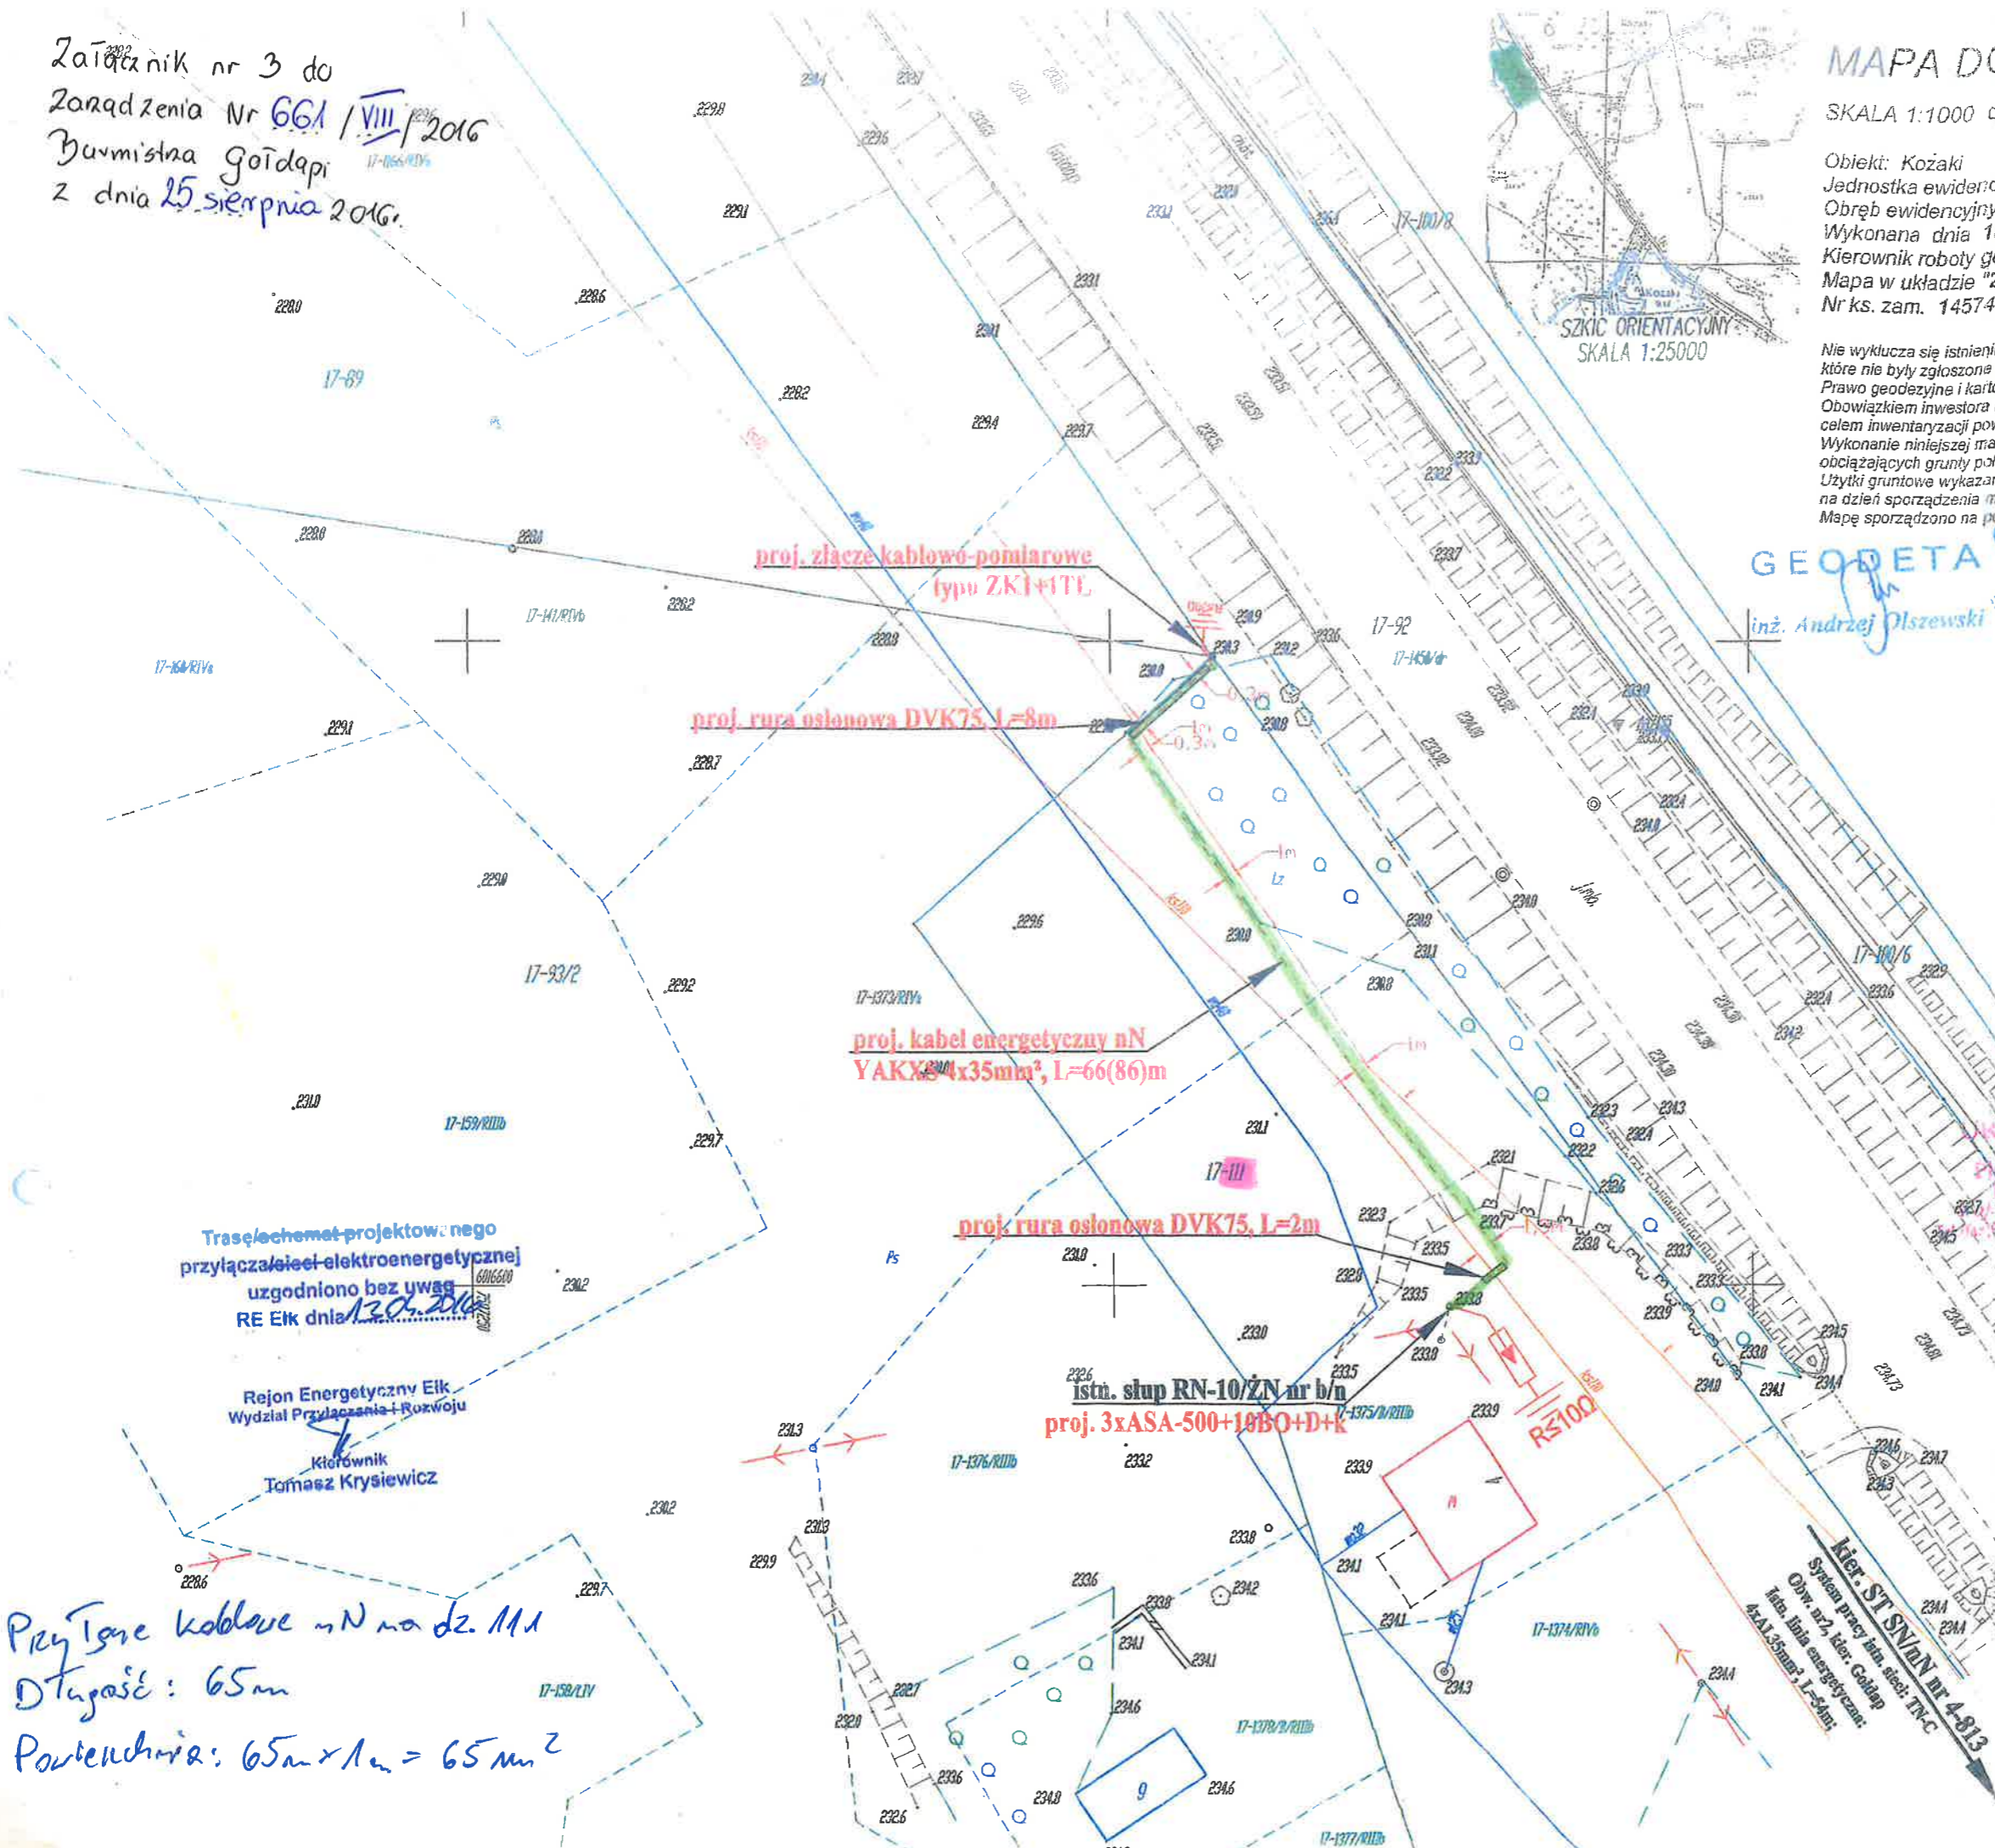

Trasa/schemat projektowanego przyłącza sieci elektroenergetycznej uzgodniono bez uwag RE Elk dnia 13.05.2016

Rejon Energetyczny Elk Wydział Przyłączenia i Rozwoju

Kierownik Tomasz Krysiwicz

