

Zarządzenie Nr 560/III /2020

Burmistrza Gołdapi

z dnia 05 MARCA 2020 r.

**w sprawie wyrażenia zgody na ustanowienie służebności przesyłu
na nieruchomości stanowiącej własność Gminy Gołdap, położonej
w obrębie 0015 Kośmidry na rzecz PGE Dystrybucja S.A.**

Na podstawie art. 30 ust. 2 pkt. 3 ustawy z dnia 8 marca 1990 r. o samorządzie gminnym (t.j. Dz. U. z 2019 r. poz. 506 z późn. zm.), art. 13 ust. 1 ustawy z dnia 21 sierpnia 1997 r. o gospodarce nieruchomościami (t.j. Dz. U. z 2020 r. poz. 65 z późn. zm.), art. 305¹ oraz art. 305³ ustawy z dnia 23 kwietnia 1964 r. Kodeks cywilny (t.j. Dz. U. z 2019 r. poz. 1145 z późn. zm.) oraz § 9 uchwały Nr XXXII/208/2012 Rady Miejskiej w Gołdapi z dnia 28 grudnia 2012 r. w sprawie określenia zasad nabywania, zbywania i obciążania nieruchomościami Gminy Gołdap oraz ich wydzierżawienia lub wynajmowania na czas oznaczony dłuższy niż trzy lata lub na czas nieoznaczony (Dz. U. Woj. Warmińsko - Mazurskiego z 2013 r. poz. 696 z późn. zm.) zarządza się, co następuje:

§ 1. 1. Wyraża się zgodę na ustanowienie za jednorazowym wynagrodzeniem służebności przesyłu na nieruchomości oznaczonej w ewidencji gruntów jako działka numer 200/3 o powierzchni 0,1925 ha, położonej w obrębie 0015 Kośmidry, dla której Sąd Rejonowy w Olecku prowadzi KW nr OLI1C/00039624/3, stanowiącej własność Gminy Gołdap.

2. Ustanowienie służebności przesyłu następuje w związku z lokalizacją, na opisanej w ust. 1 nieruchomości gruntowej, urządzeń elektroenergetycznych w postaci linii kablowej nN.

3. Powierzchnia służebności pod urządzeniami elektroenergetycznymi wynosi 26,5 m². Długość pasa eksploatacyjnego wynosi 26,5 m, a szerokość 1,00 m. Przebieg ustanawianej służebności przesyłu wskazano na mapie, stanowiącej załącznik graficzny do niniejszego zarządzenia.

4. Ustanowienie służebności przesyłu następuje na rzecz przedsiębiorstwa przesyłowego – PGE Dystrybucja S.A.

5. Wynagrodzenie z tytułu obciążenia nieruchomości opisanej w ust. 1 ograniczonym prawem rzeczowym stanowi kwotę 56,00 złotych brutto (słownie: pięćdziesiąt sześć złotych 00/100), w tym podatek VAT w stawce 23 % w wysokości 10,47 złotych.

§ 2. Prawo służebności przesyłu ograniczać się będzie do pasa gruntu o powierzchni 26,5 m² i będzie polegało na znoszeniu istnienia posadowionych na nieruchomościach obciążonych urządzeń określonych w § 1 ust. 2 niniejszego zarządzenia, prawie do korzystania z nieruchomości w zakresie niezbędnym do wykonania prac remontowych, eksploatacyjnych i modernizacyjnych na wybudowanych urządzeniach.

§ 3. Wszelkie koszty związane z ustanowieniem prawa służebności przesyłu ponosi PGE Dystrybucja S.A.

§ 4. Wykonanie zarządzenia powierza się Kierownikowi Wydziału Gospodarki Przestrzennej, Ochrony Środowiska i Nieruchomości.

§ 5. Zarządzenie wchodzi w życie z dniem podjęcia.

Burmistrz Góldapi

Tomasz Rafał Luto

Z up. BURMISTRZA


mgr *Karolina Burba*
REFERENT

Z up. BURMISTRZA

mgr inż. arch. Beata Kołakowska
p.o. KIEROWNIKA
Wydziału Gospodarki Przestrzennej
Ochrony Środowiska i Nieruchomości


Sprawdzono pod względem
formalnoprawnym

Barbara Woźniak
radca prawny Barbara Woźniak

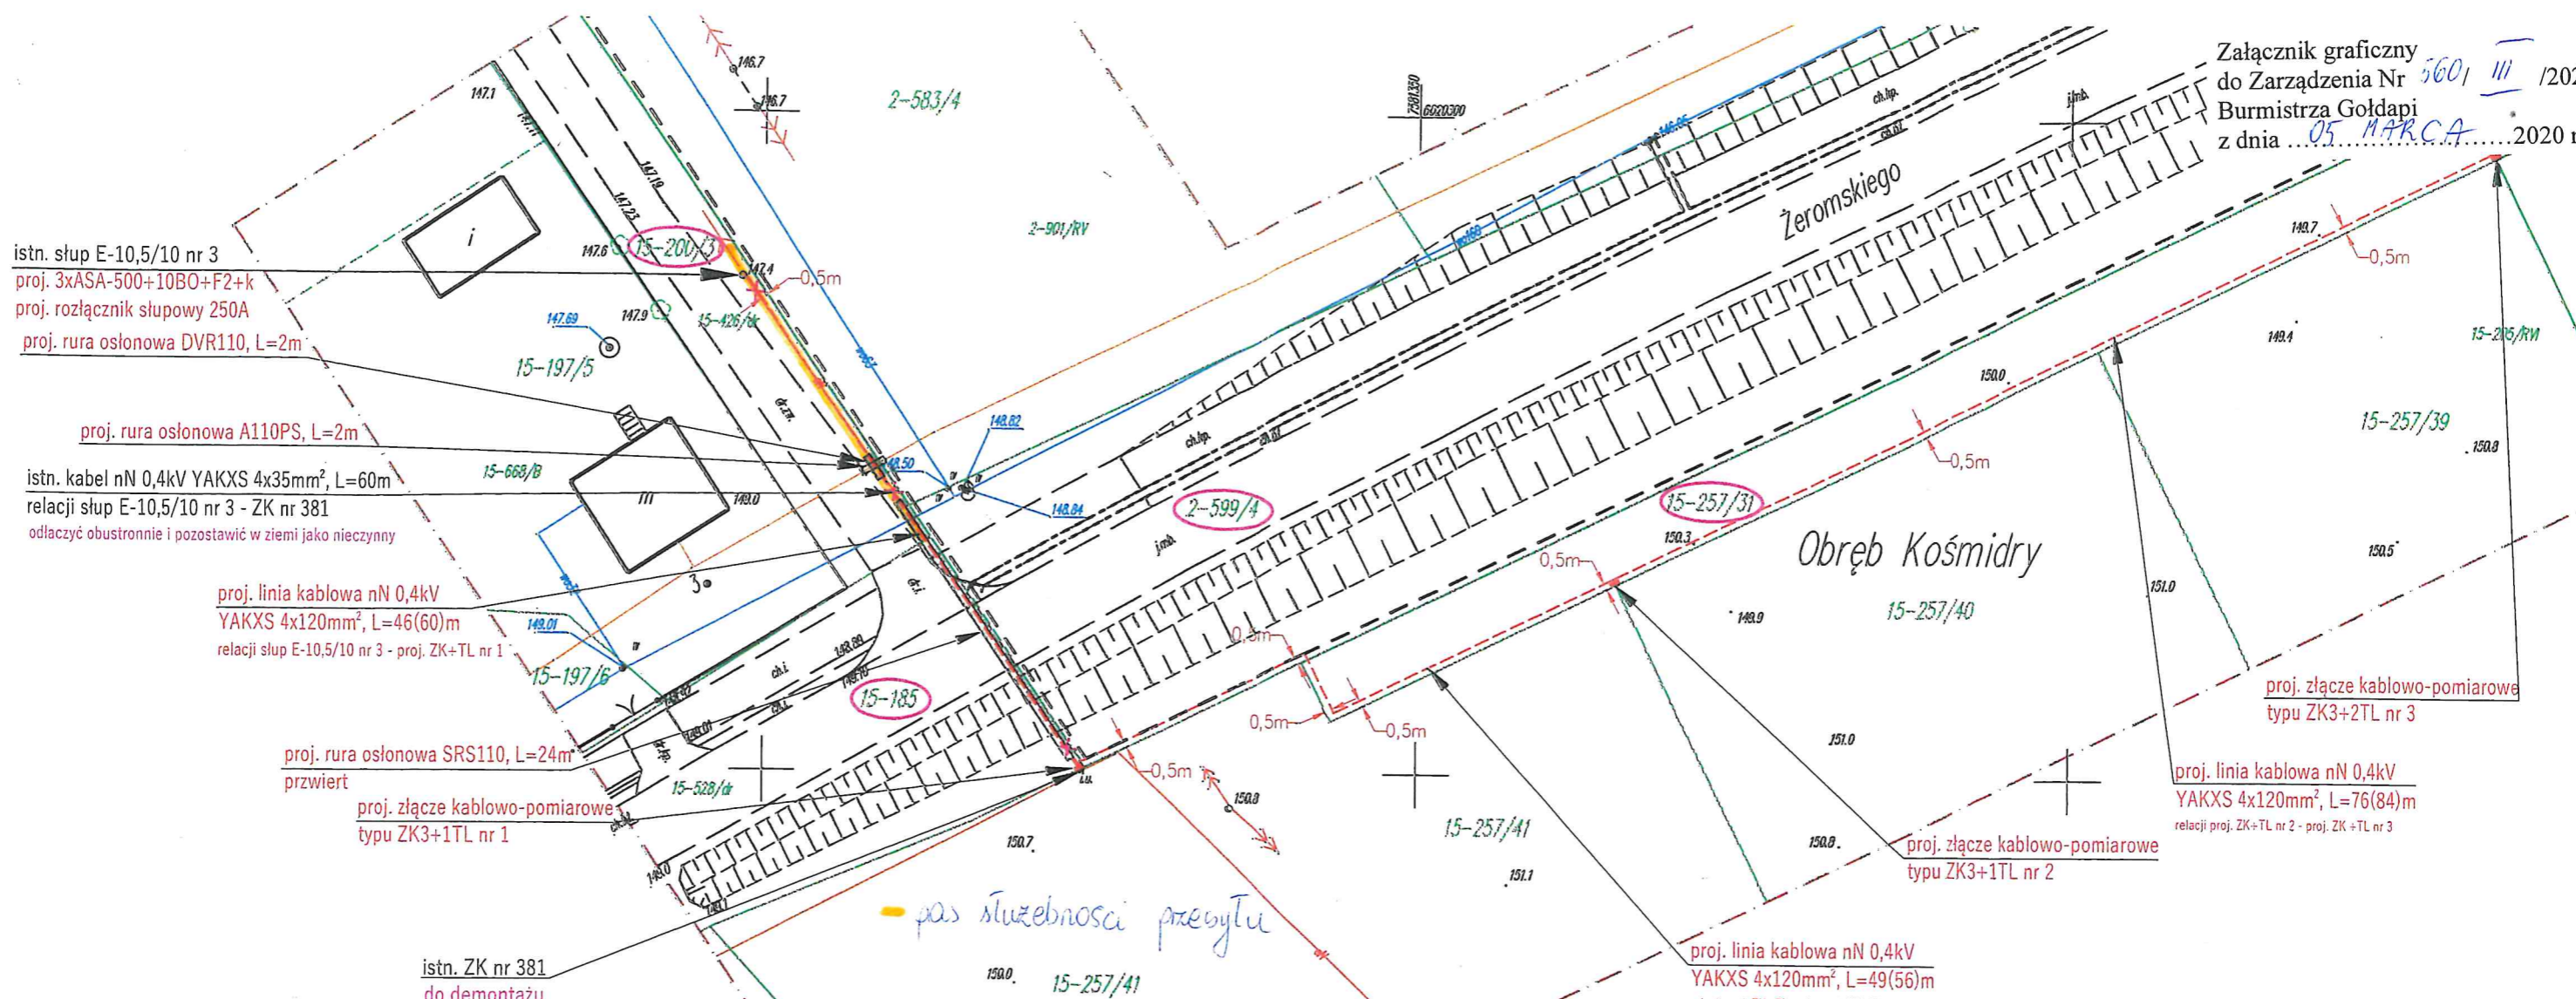

MAPA DO CELÓW PROJEKTOWYCH

SKALA 1:500
 Kośmidry - dz. nr 200/3, 257/31, 257/32, 257/33, 257/34, 257/41 i in.,
 Gołdap, ul. Żeromskiego - dz. nr 583/4 i in.
 ark. mapy zasad. 7.220.31.214.2(4), 7.220.31.22.3.1(3)
 Jednostka ewidencyjna: 281803_5 Gmina Gołdap, 281803_4 Miasto Gołdap
 Obręb ewidencyjny: : 0015 Kośmidry, 0002 Gołdap
 Wykonana dnia 17.09.2019 r. przez geodetę Andrzeja Olszewskiego.
 Kierownik roboty geodeta uprawniony Wanda Kuklewicz nr upr. zaw. 14574
 Mapa w układzie "2000/21", układ wysokości Kronsztadt '86
 Nr Rejestru Zgłoszeń GN.6640.2.436.2019 Nr ks. zam. 85/2019

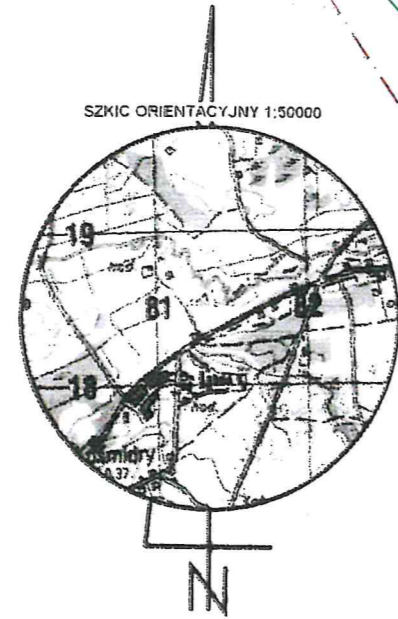

Ne wyklucza się istnienia w terenie innych nie wskazanych na niniejszej mapie urządzeń podziemnych, które nie były zgłoszone do inwentaryzacji powykonawczej zgodnie z art. 27 ustawy z dnia 17 maja 1989 r. Prawo geodezyjne i kartograficzne (jedn. tekst Dz.U z 2019 poz.725). Obowiązkiem inwestora (wykonawcy) jest zgłoszenie przed zasypaniem wszelkich urządzeń podziemnych celem inwentaryzacji powykonawczej. Wykonanie niniejszej mapy nie było poprzedzone ustaleniami dot. ewentualnych służebności gruntowych obciążających grunty położone w granicach projektowanej inwestycji budowlanej. Dane w zakresie ewidencji gruntów wnieśli do numerycznej mapy ewidencji gruntów i budynków udostępnionej przez PODGK w Gołdapi, bez prawnego ustalenia granic. Mapę sporządzono na podstawie materiałów archiwalnych ODGK w Gołdapi bazy danych mapy zasadniczej i pomiaru aktualizacyjnego z dnia 11.09.2019 r.

Usługi Geodezyjno-Kartograficzne
KLASYFIKACJA GRUNTÓW
Andrzej Olszewski
 19-500 Gołdap, Osiedle Młodych 7/23
 Pracownia: ul. Żeromskiego 8A
 tel. 602 115 439; (87) 615 30 54
 REGON 364842754; NIP 847 119 77 56

GEODETA UPRAWNIONY
 nr upr. zaw. 14574
Wanda Kuklewicz
 19-500 Gołdap, ul. Reymonta 15
 tel. 87 615 08 80

GEODETA
 inż. Andrzej Olszewski

	FIRMA PROJEKTOWA: PRYZMAT Jarosław Wysocki, ul. Stroma 1F/2, 15-662 Białystok tel.: 532-007-002, e-mail: wjpryzmat@gmail.com	
	ADRES INWESTYCJI: m. Gołdap / Kośmidry, gm. Gołdap, powiat gołdapski	
NAZWA RYSUNKU: Budowa elektroenergetycznej linii kablowej nN 0,4kV - PROJEKT ZAGOSPODAROWANIA TERENU		UMOWA 416/RE4/LZA/2019 z dn. 29.08.2019r.
INWESTOR PGE Dystrybucja S.A. z siedzibą w Lublinie ul. Garbarska 21A 20-340 Lublin	SKALA 1:500	DATA OPRACOWANIA PAŹDZIERNIK 2019r.
PROJEKTOWAŁ inż. Dymitr Naliwajko Nr uprawnień: B/226/89 Nr ew. PIIB: PD/IE/0971/01 Specjalność: INSTALACYJNO-INŻYNIERYJNA W ZAKRESIE SIECI ELEKTRYCZNYCH	Podpis:	NR INWESTYCJI -----
WŁAŚCICIEL FIRMY - ASYSTENT PROJEKTANTA inż. Jarosław Wysocki	Podpis:	Branża E
		Nr rys. 2