Obiekt: m. Gołdap ul. Wąska dz. nr 890/3,890/9,890/16,864/3
Jednostka ewidencyjna 281803_4 Gołdap
Obręb ewidencyjny 281803_4.0002 Gołdap
woj. warmińsko-mazurskie
Powiat gołdapski
Układ współrzędnych płaskich:2000/7
Układ wysokości: Kronsztadt 86
Inwentaryzacja przyłączy c.o.
GN.6640.2.430.2017
Nr rob.13145/106/2017

Firma Geodezyjno-Kartograficzna
"GEOHER"
19-500 Gołdap, ul. Mazurska 7
tel. 500 547 741
NIP 847-101-73-98; REGON 510989677

Załącznik nr 1
do Zarządzenia Nr 1254/IV/2018
Burmistrza Gołdapi
z dnia 13 kwietnia 2018 r.

Mapa inwentaryzacji powykonawczej

skala 1:500

ark. 7.220.31.24.1.3

2017-12-06

Lokalizacja obiektu zgodna z projektem zagospodarowania działki.

GEODETA UPRAWNIONY
Upr. nr [illegible]
Wojciech Reinhold Herman
tel. 500 547 741

pas służebności przesyłu

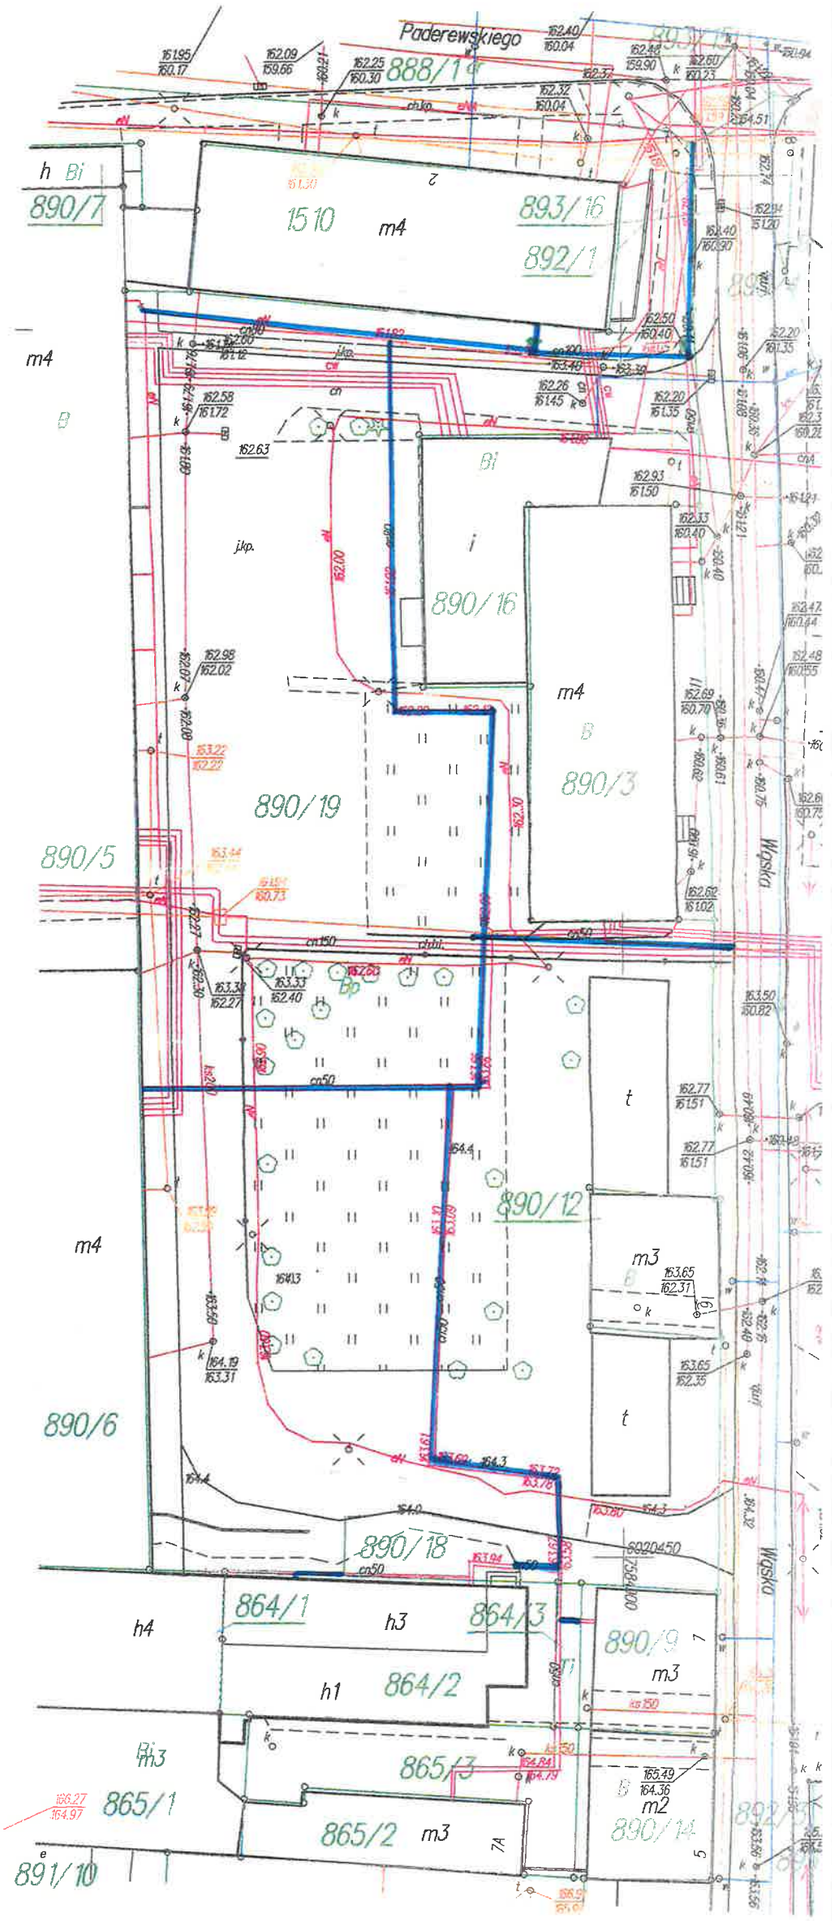

Poświadcza się, że dokument został opracowany w wyniku prac geodezyjnych, których rezultaty zawiera operat technologiczny do ewidencji materiałów państwowego zasobu geodezyjnego i kartograficznego

Organ	STAROSTA GOŁDAPSKI
Numer operatu	P.2818.2017.483
Data przekazania do ewidencji materiałów zasobu	15.12.2017
Imię, nazwisko i podpis osoby reprezentującej organ	Z up. STAROSTY Stanisław Bobrowski PODINSPEKTOR w Wydziale Geodezji i Nieruchomości